

项目区复垦前后土地利用结构变化表

单位：公顷


一级地类		二级地类		复垦前 面积	复垦后 面积	复垦前后 变化情况
03	林地	031	有林地	0.0179	0.0179	0
04	草地	043	其他草地	0.0096	0.0096	0
20	城镇村及 工矿用地	203	村庄	16.9906	16.9906	0
合计				17.0181	17.0181	0

复核工程统计表

序号	检查内容	竣工工程量	备注
1	临时用地总面积（公顷）	26.6522	建设用地 16.9906 公顷，由 各入驻单 位自行拆 除，不纳 入工程量 统计。
2	已批复建设用地	9.6341	
3	临时用地复垦区面积（公顷）	17.0181	
4	复垦后建设用地（公顷）	16.9906	
5	复垦后有林地面积（公顷）	0.0179	
6	复垦后其他草地面积（公顷）	0.0096	
7	土地平整（m ² ）	0.0275	
8	施有机肥（t）	0.2	

图例

项目范围线	
已批复建设用地	
复垦为建设用地	
复垦为其他草地	
复垦为有林地	

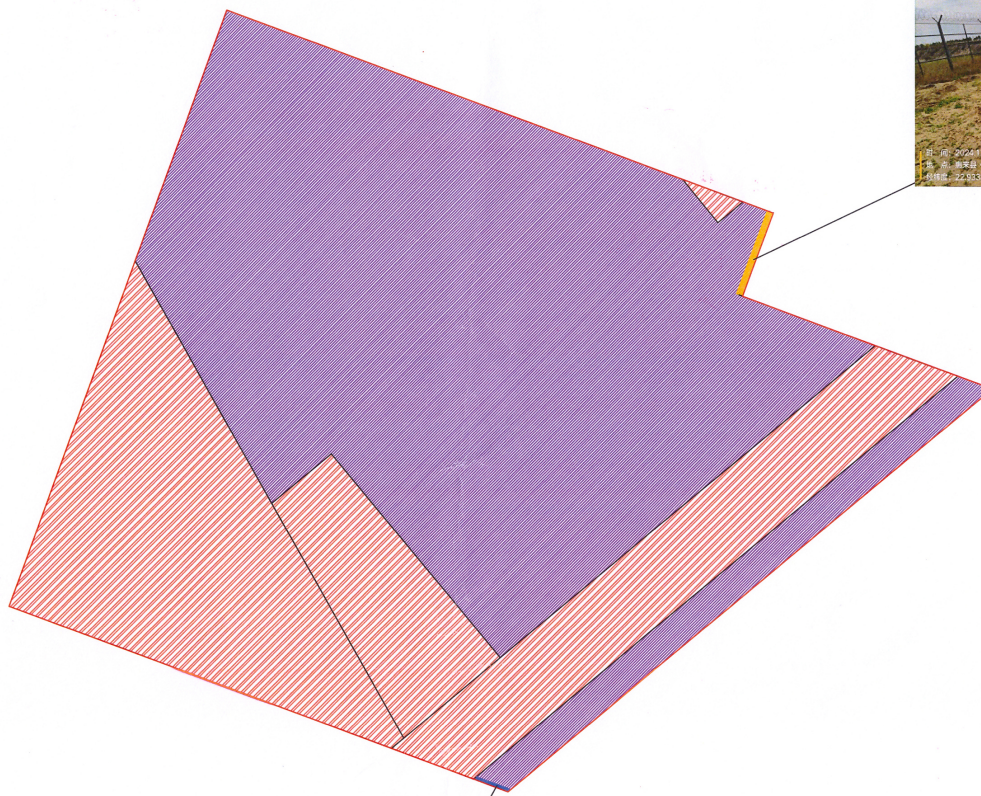

复垦后实地相片(有林地)

中委合资广东石化2000万吨/年重油加工工程项目
临时用地土地复垦项目竣工图

施工实施单位	惠来县坤盛建筑工程有限公司		
测绘员	张泽武	绘图员	张泽武
检查员	方德坤	制图日期	2024年11月