


普宁市练江流域综合整治—占陇涝区新建泵站工程临时用地竣工图 (FK001、FK002)

工程编号	工程类型	单位	竣工工程量
土地平整工程			
1	水泥硬底化地面拆除	m³	84
2	拆围栏	m	178.24
3	垫层拆除	m³	84.20
4	石渣碎石外运	m³	204.05
5	挖方	m³	3525.10
6	填方	m³	6755.40
7	表土回填	m³	3045.80
8	防渗层夯实	m²	358.62
9	防渗保水实验	个	1.00
10	新修田埂	m	630.40
土壤改良工程			
1	土地翻耕	hm²	1.5229
2	施加商品有机肥	kg	6853.05
灌溉与排水工程			
1	新修灌排两用渠（0.6*0.6m）	m	299.00
2	新修横梁	根	30
3	新修农门	座	1
4	新修涵管（Φ600，5m）	座	1
5	设置移动水泵	座	1
田间道路工程			
1	整修田间道（C30砼路面，3.0m宽）	m	208.00
2	下田坡道	座	2
3	新修掉头点	座	1
植被重建工程			
1	水稻	公顷	1.5229

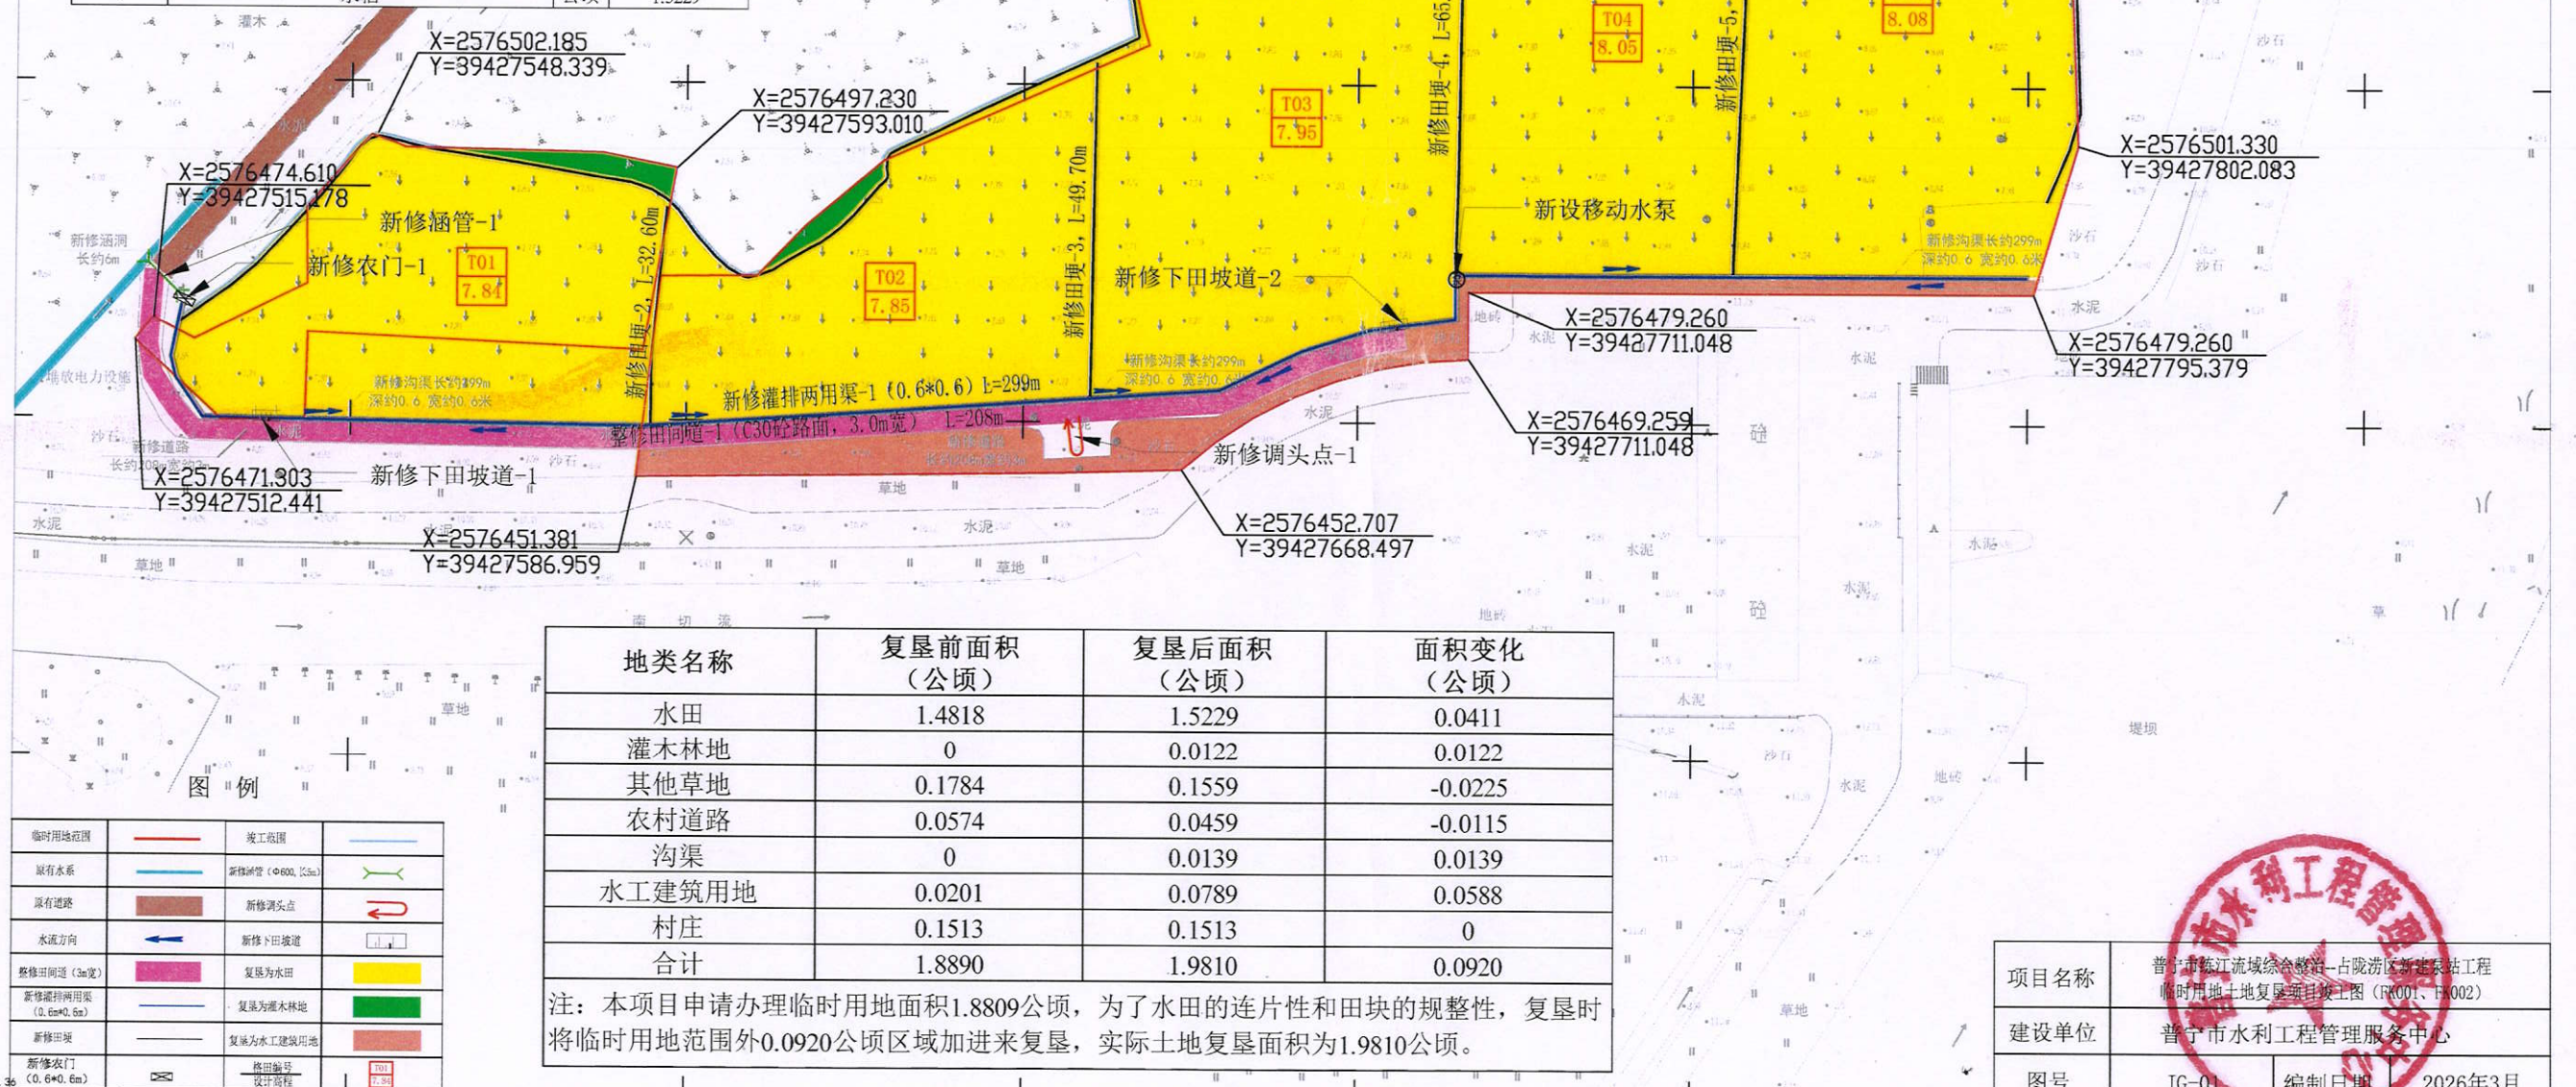

地类名称	复垦前面积 (公顷)	复垦后面积 (公顷)	面积变化 (公顷)
水田	1.4818	1.5229	0.0411
灌木林地	0	0.0122	0.0122
其他草地	0.1784	0.1559	-0.0225
农村道路	0.0574	0.0459	-0.0115
沟渠	0	0.0139	0.0139
水工建筑用地	0.0201	0.0789	0.0588
村庄	0.1513	0.1513	0
合计	1.8890	1.9810	0.0920

注：本项目申请办理临时用地面积1.8809公顷，为了水田的连片性和田块的规整性，复垦时将临时用地范围外0.0920公顷区域加进来复垦，实际土地复垦面积为1.9810公顷。

项目名称	普宁市练江流域综合整治-占陇涝区新建泵站工程 临时用地土地复垦项目竣工图 (FK001、FK002)		
建设单位	普宁市水利工程管理中心		
图号	JG-01	编制日期	2026年3月

普宁市练江流域综合整治--占陇涝区新建泵站工程临时用地竣工图 (FK003、FK004)

