


潮汕环线高速公路（含潮汕联络线）三期工程京灶大桥项目（预制梁场、提升站）临时用地土地复垦竣工图

复垦区基本信息							复垦区（复垦责任范围）复垦工程量统计表															
地块编号	坐落	权属	类型	地块面积 (公顷)	复垦地类	复垦面积 (公顷)	土地平整工程					土壤改良工程		植被重建工程								
							水泥硬化地面拆除	清除砾渣、碎石屑垫层	石渣外运	沙土外运	外购客土	翻耕	有机肥	复合肥	移植项目区 内原有大树	栽植阔叶树（高3.5m，胸径10cm，冠幅100cm，含撑树架）	栽植金凤树（高4m，胸径10cm，冠幅180cm，含撑树架）	栽植无刺黄木栎（高3m，胸径10cm，冠幅100cm，含撑树架）	栽植桂花树（高2m，米径3cm，冠幅50cm，含撑树架）	铺设草皮		
FK001	京内街通京南村	揭阳市榕城区农业农村局	预制梁场	2.4101	其他草地	2.3783	3634.40	5451.60	3634.40	5451.60	2853.96	2.3783	10702.35	0	-	-	-	-	-	23783		
FK002			提升站	0.162	农村道路	0.0318	-	-	-	-	-	-	-	-	-	-	-	-	-	-	-	
					其他林地	0.1496	-	-	-	-	-	-	-	-	-	-	-	-	-	-	-	-
					特殊用地	0.0124	-	-	-	-	-	-	-	-	-	-	-	-	-	-	-	-
总计				2.5721	2.5721	3634.40	5451.60	3634.40	5451.60	2853.96	2.3783	10702.35	0	0	0	0	0	0	0	23783		

图例

复垦区	设计高程	+
其他草地		+
其他林地		+
农村道路		+
特殊用地		+
项目区范围		+
拐点坐标	X=2597384.885 Y=39411540.285	

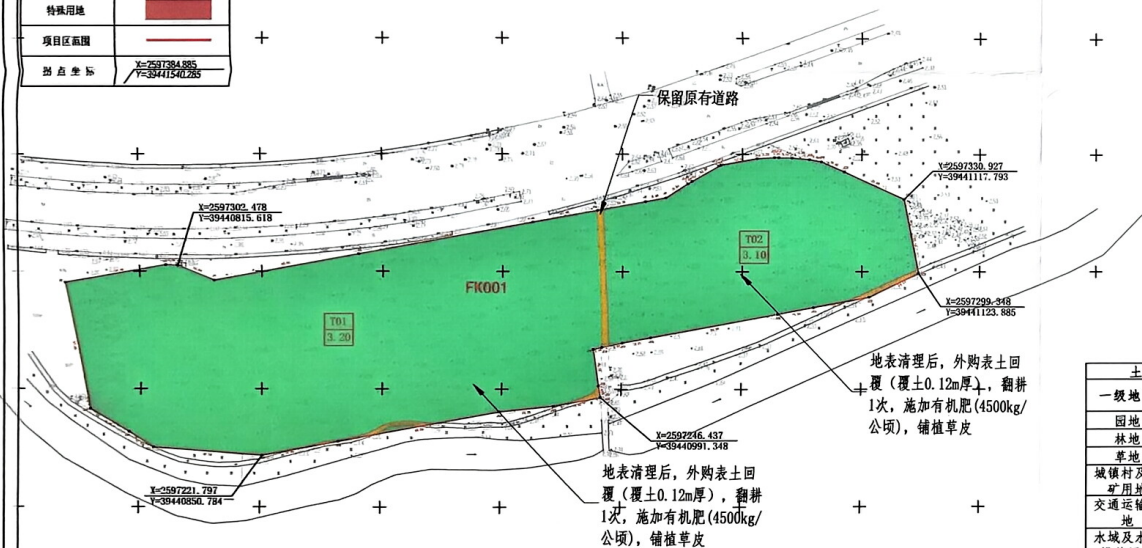

项目区复垦前后土地利用结构变化表

土地类型		建设前		建设后		增减	
一级地类	二级地类	面积	比例	面积	比例	面积	比例
园地	其他园地	1.5881	61.74	0	0	-1.5881	-61.74
林地	其他林地	0	0	0.1496	5.82	0.1496	5.82
草地	其他草地	0.9625	37.42	2.3783	92.47	1.4158	55.05
城镇村及工矿用地	特殊用地	0.0124	0.48	0.0124	0.48	0	0
交通运输用地	农村道路	0.0032	0.12	0.0318	1.24	0.0286	1.12
水域及水利设施用地	湖泊水面	0.0059	0.24	0	0	-0.0059	-0.24
合计		2.5721	100	2.5721	100	0	0

注：表中的增减量以复垦前土地利用现状数据为基数进行计算。



项目名称	潮汕环线高速公路（含潮汕联络线）三期工程京灶大桥项目（预制梁场、提升站）临时用地土地复垦		
建设单位	广东潮汕环线高速公路有限公司		
图号	J0-01	编制日期	2026年2月