潮汕环线高速公路（含潮汕联络线）三期工程京灶大桥项目临时用地竣工图

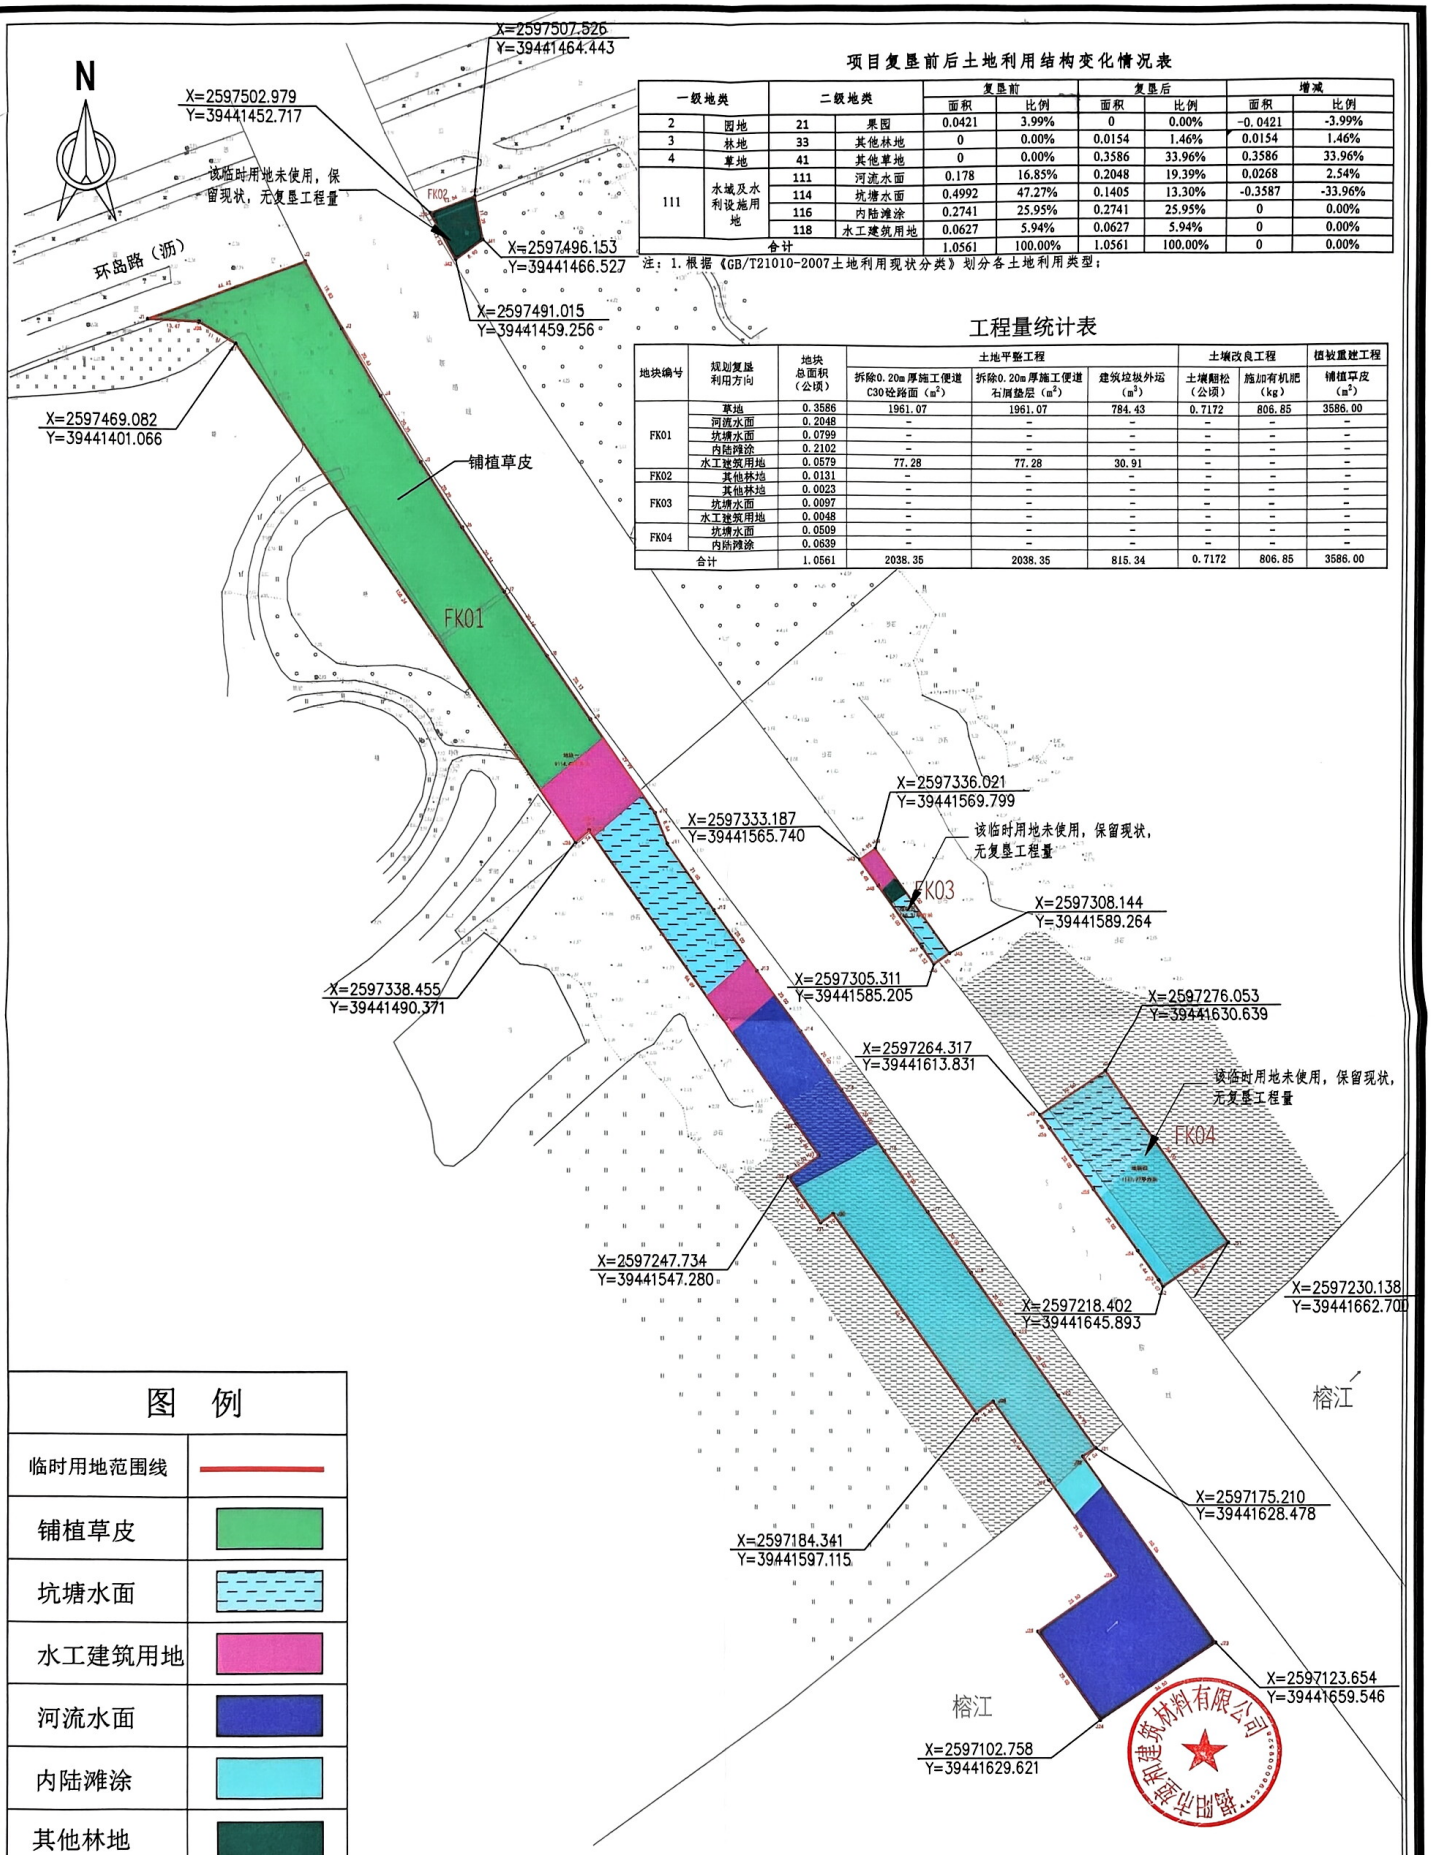

项目复垦前后土地利用结构变化情况表

一级地类		二级地类		复垦前		复垦后		增减	
				面积	比例	面积	比例	面积	比例
2	园地	21	果园	0.0421	3.99%	0	0.00%	-0.0421	-3.99%
3	林地	33	其他林地	0	0.00%	0.0154	1.46%	0.0154	1.46%
4	草地	41	其他草地	0	0.00%	0.3586	33.96%	0.3586	33.96%
111	水域及水利设施用地	111	河流水面	0.178	16.85%	0.2048	19.39%	0.0268	2.54%
		114	坑塘水面	0.4992	47.27%	0.1405	13.30%	-0.3587	-33.96%
		116	内陆滩涂	0.2741	25.95%	0.2741	25.95%	0	0.00%
		118	水工建筑用地	0.0627	5.94%	0.0627	5.94%	0	0.00%
合计				1.0561	100.00%	1.0561	100.00%	0	0.00%

注：1.根据《GB/T21010-2007土地利用现状分类》划分各土地利用类型；

工程量统计表

地块编号	规划复垦利用方向	地块总面积（公顷）	土地平整工程			土壤改良工程		植被重建工程
			拆除0.20m厚施工便道C30砼路面（m^2）	拆除0.20m厚施工便道石屑垫层（m^2）	建筑垃圾外运（m^3）	土壤翻松（公顷）	施加有机肥（kg）	铺植草皮（m^2）
FK01	草地	0.3586	1961.07	1961.07	784.43	0.7172	806.85	3586.00
	河流水面	0.2048	-	-	-	-	-	-
	坑塘水面	0.0799	-	-	-	-	-	-
	内陆滩涂	0.2102	-	-	-	-	-	-
	水工建筑用地	0.0579	77.28	77.28	30.91	-	-	-
FK02	其他林地	0.0131	-	-	-	-	-	-
FK03	其他林地	0.0023	-	-	-	-	-	-
	坑塘水面	0.0097	-	-	-	-	-	-
	水工建筑用地	0.0048	-	-	-	-	-	-
FK04	坑塘水面	0.0509	-	-	-	-	-	-
	内陆滩涂	0.0639	-	-	-	-	-	-
合计		1.0561	2038.35	2038.35	815.34	0.7172	806.85	3586.00

图 例

临时用地范围线	
铺植草皮	
坑塘水面	
水工建筑用地	
河流水面	
内陆滩涂	
其他林地	
高程点	·0.14
XY坐标	X=2597123.654 Y=39441659.546

项目名称	潮汕环线高速公路（含潮汕联络线）三期工程京灶大桥项目临时用地土地复垦项目		
建设单位	广东省潮汕环线高速公路有限公司		
图号	JC-01	编制日期	2026年2月

2000国家大地坐标系
1985国家高程基准

1:500